


## FÖRKLARINGAR

LÄNGD-/HÖJDMÅTT REDOVISAS I MILLIMETER OM INGET ANNAT ANGES. PLUSHÖJDER REDOVISAS I METER OM INGET ANNAT ANGES.


## FÖRESKRIFTER

## HÄNVISNINGAR


SITUATIONSPLAN	A 01
MARKPLAN	A 02
PLANER 1	A 03
ENTRÉPLAN	
PLAN 2-3	
VINDSPLAN	
TAKPLAN	
FASADER	A 04
SEKTIONER A2, B2	A 05
TEKNIKRUM	A 06
BOA, BTA, GRÖNYTA	A 07

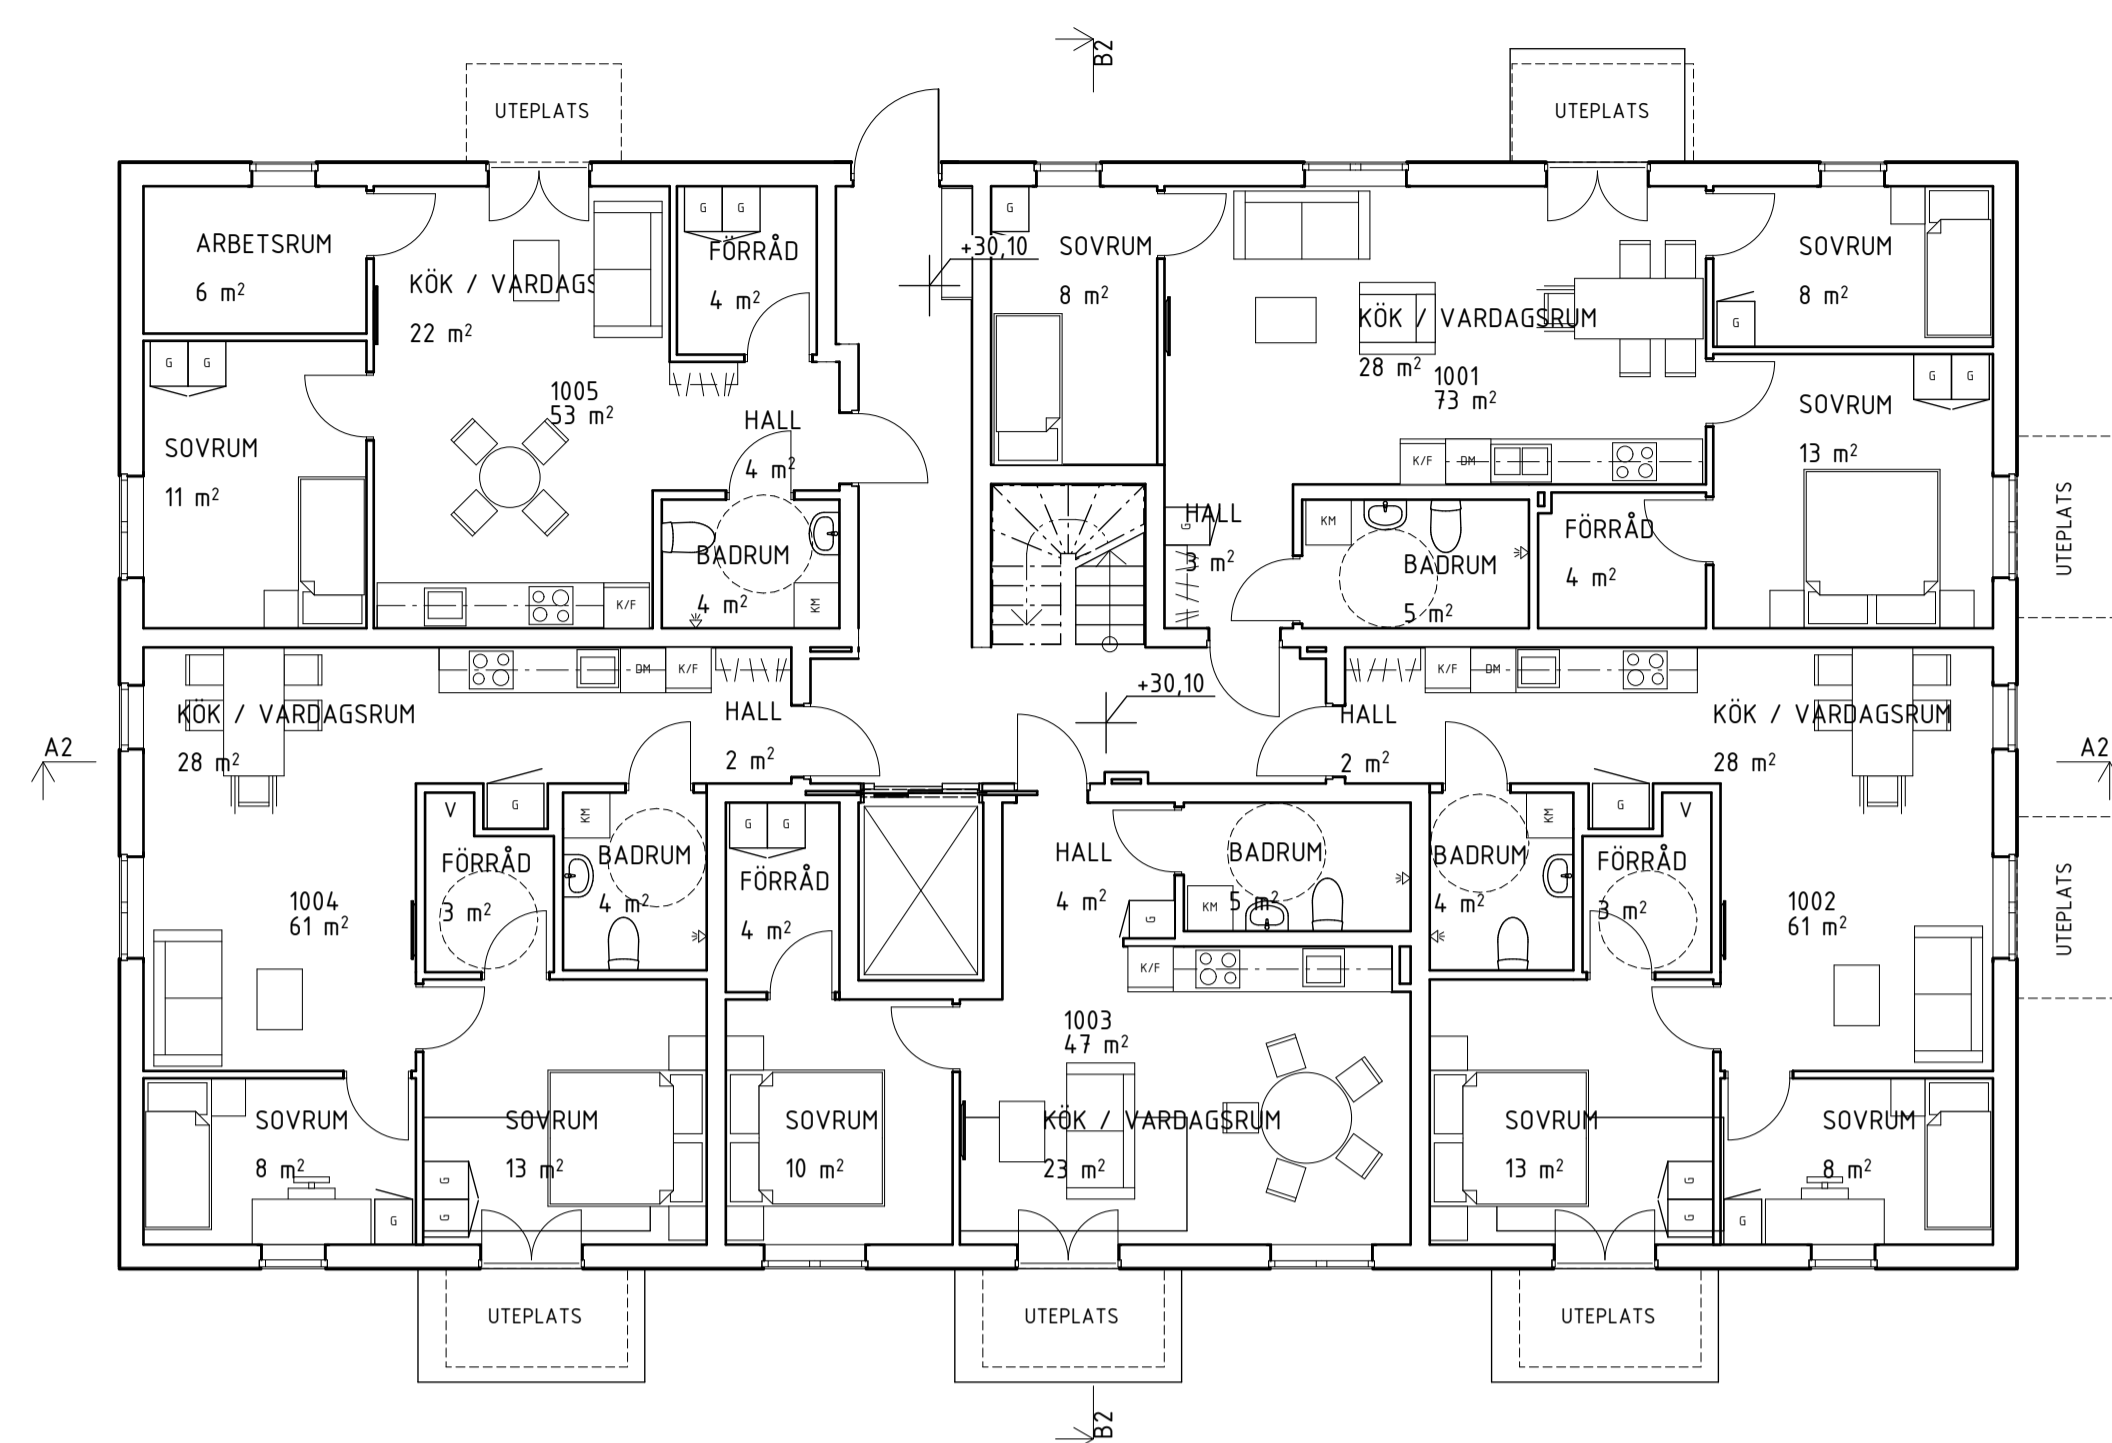


ENTRÉPLAN  
1:100

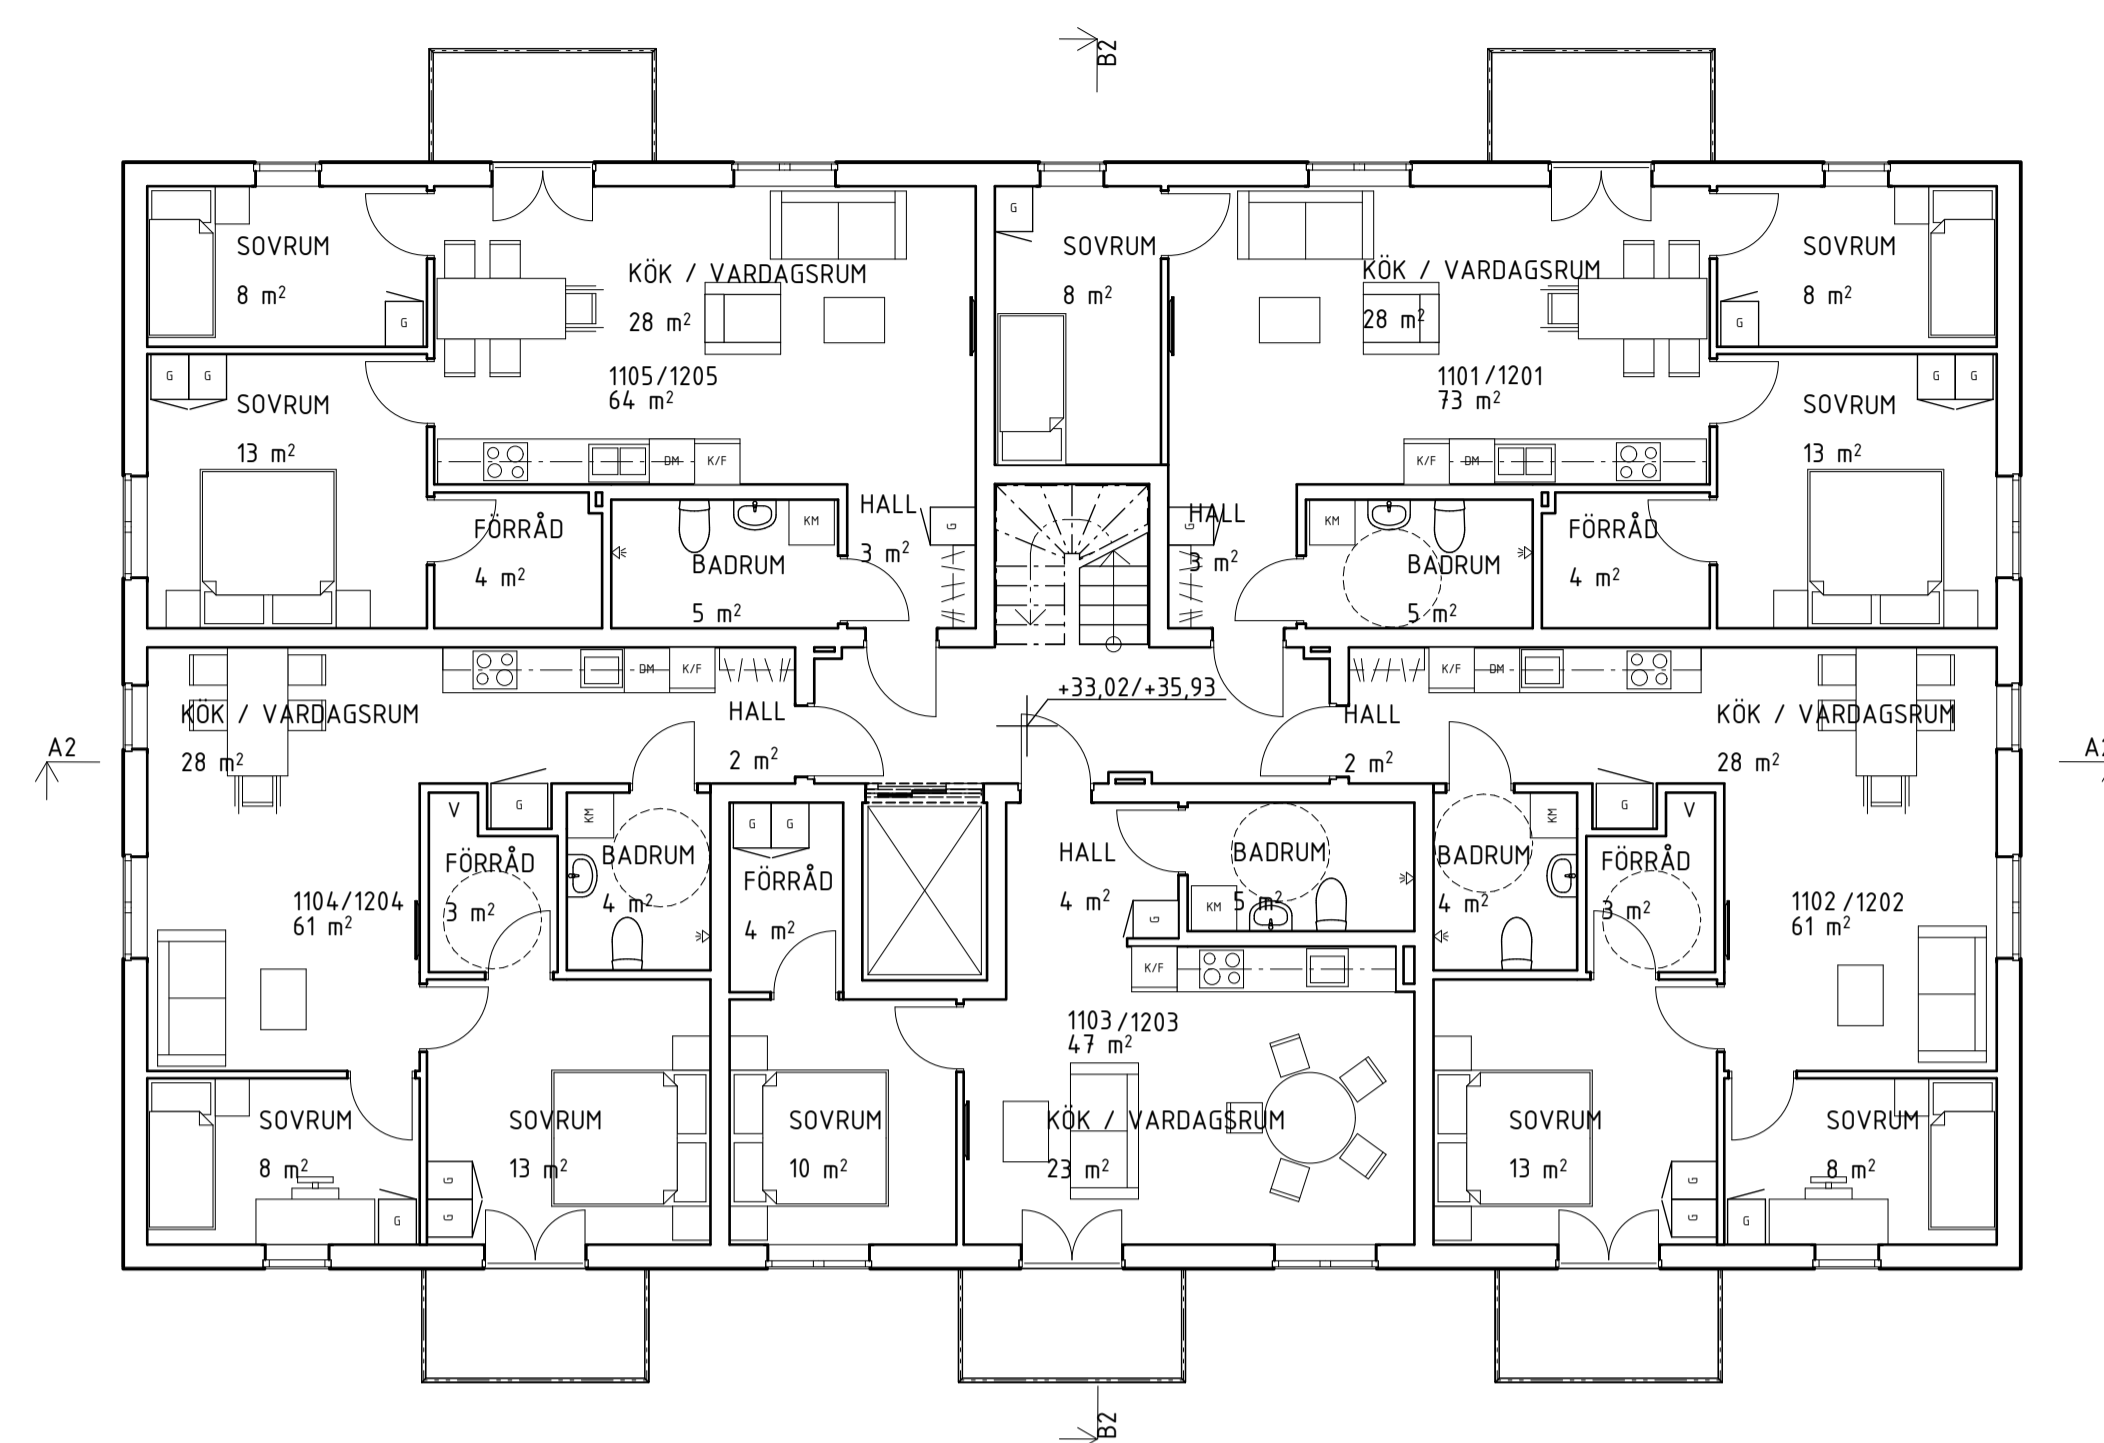

TYPLAN (2-3)  
1:100

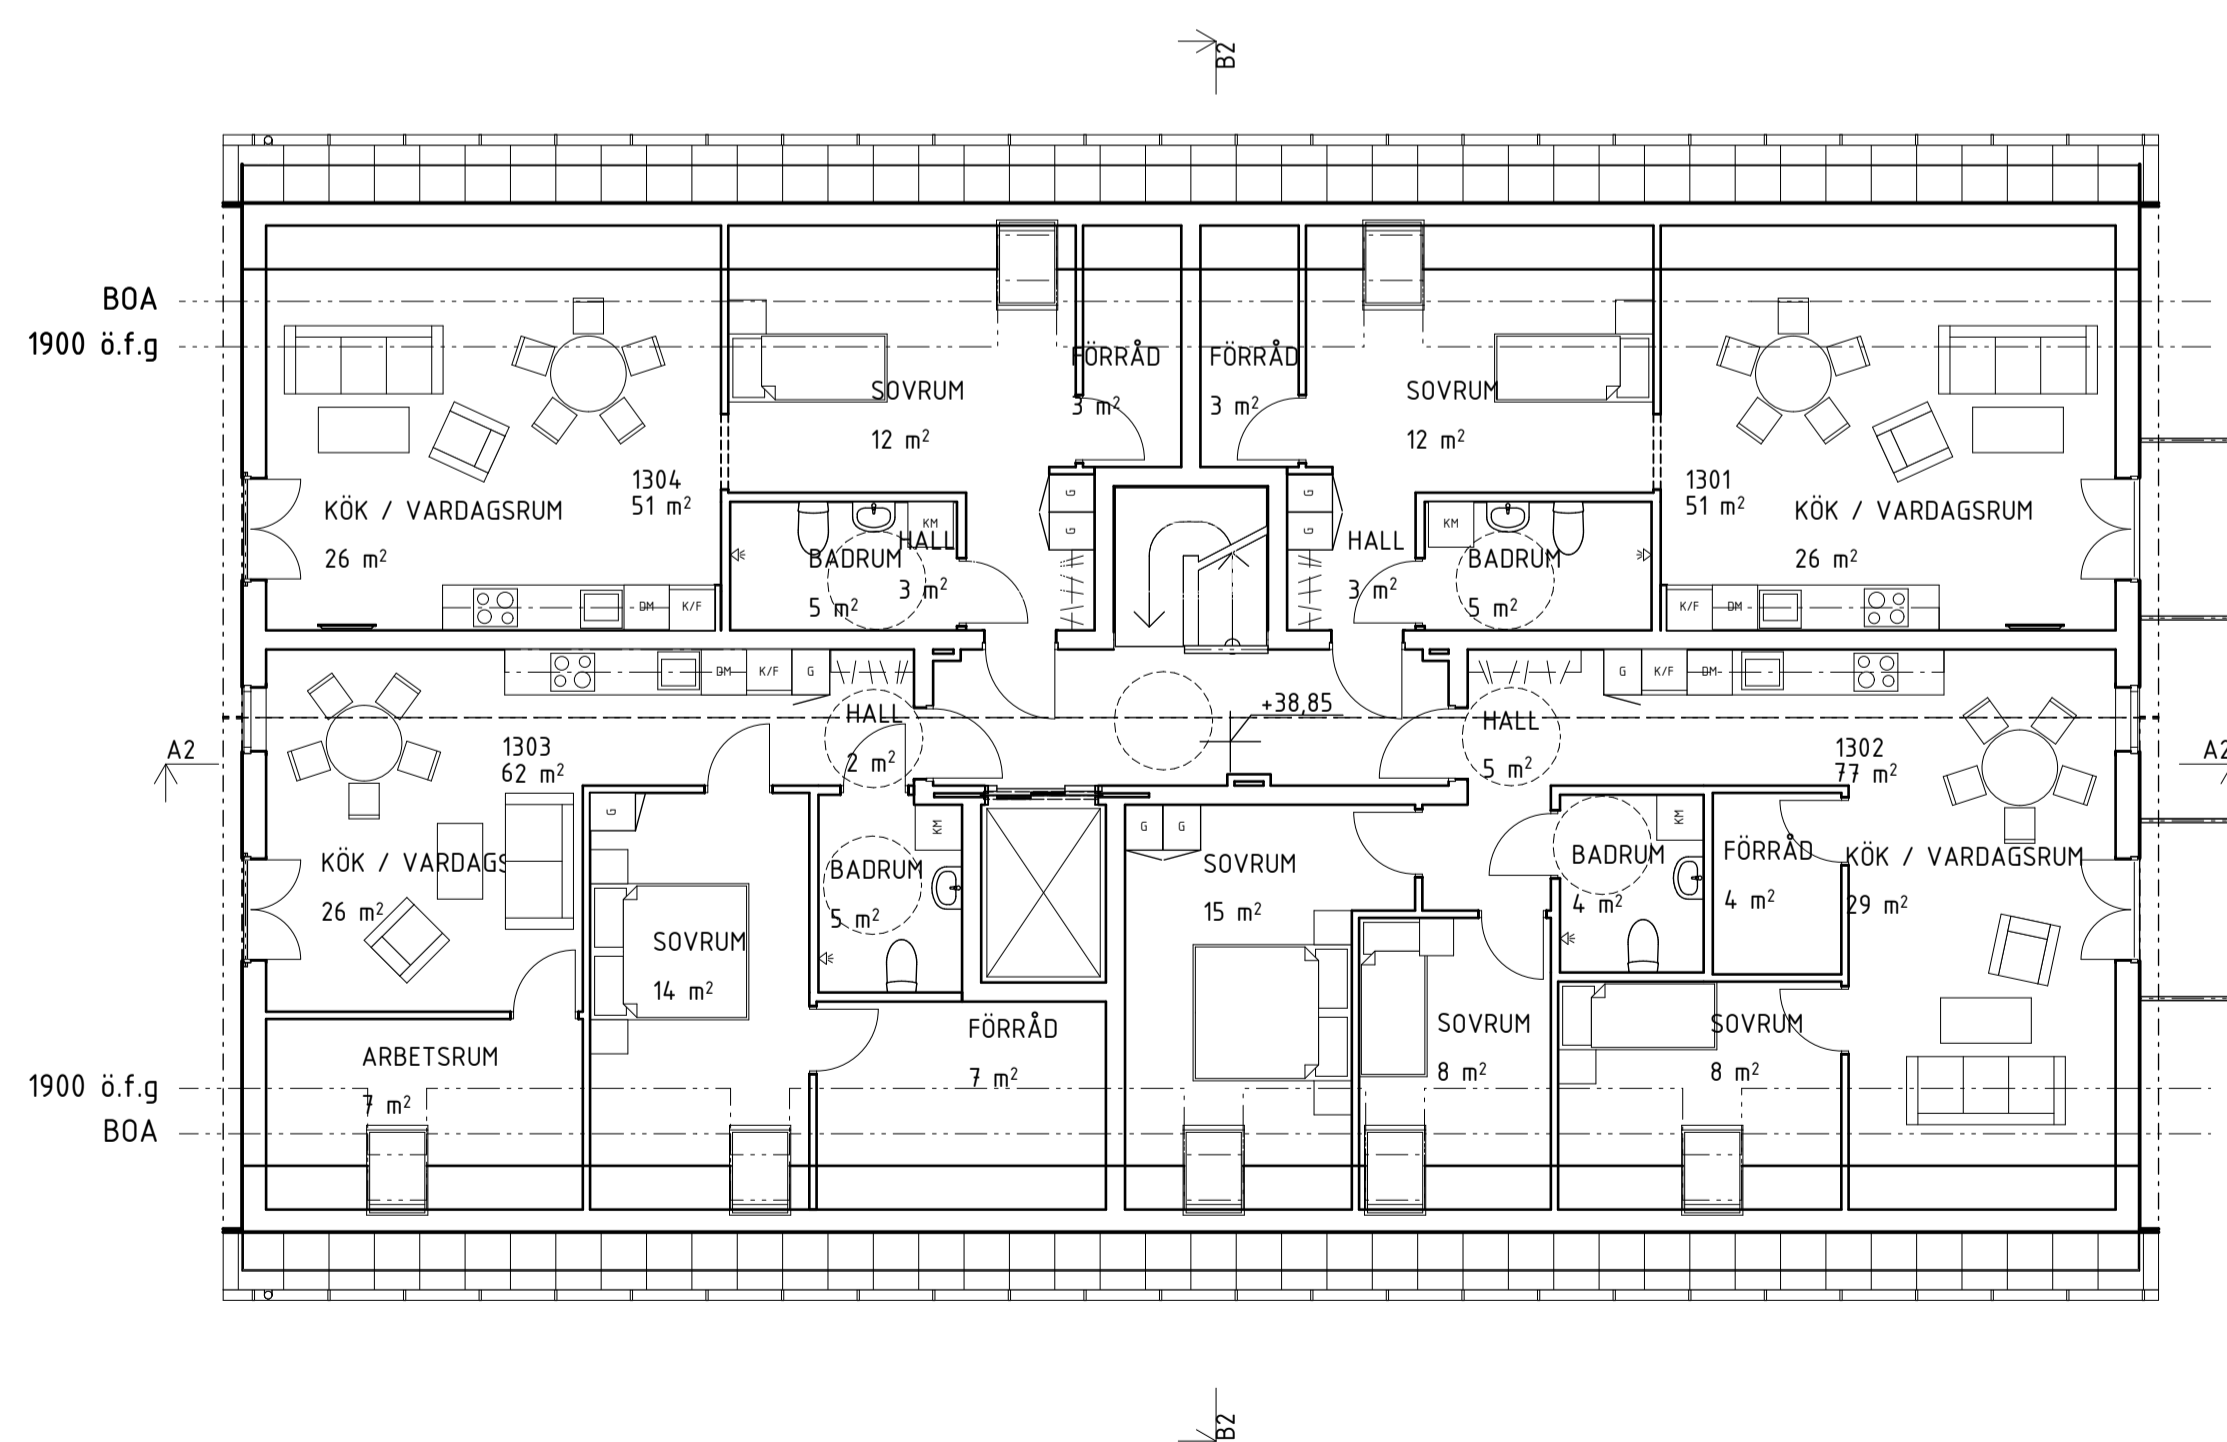

VINDSPLAN  
1:100

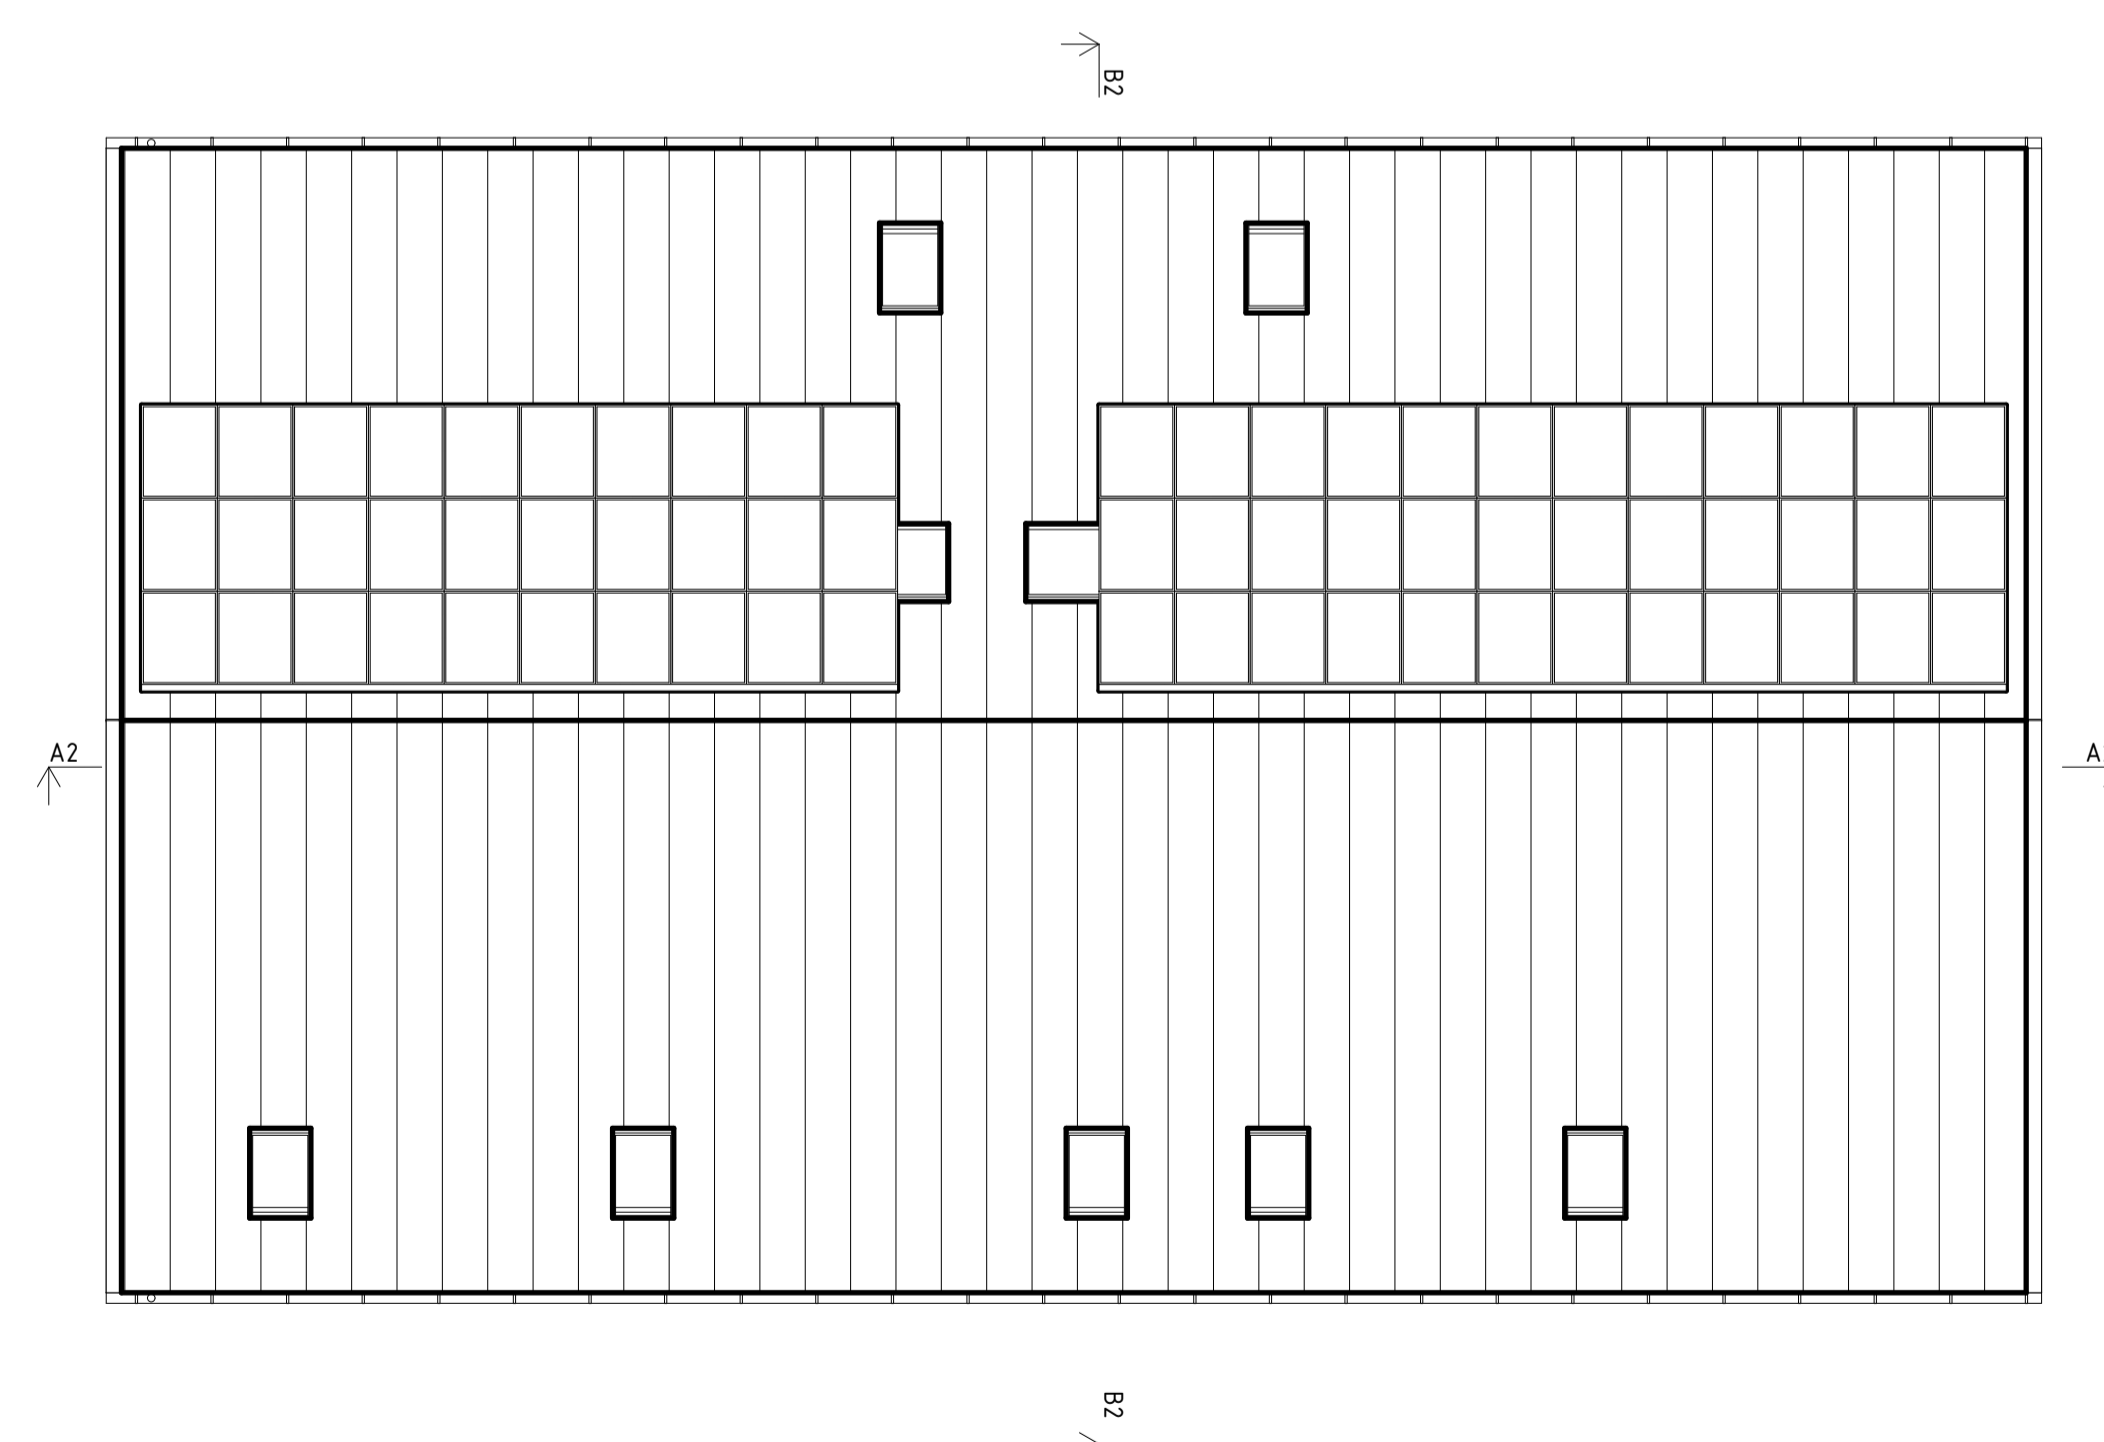

TAKPLAN  
1:100

SKALA 1:100



BET	ANT	ÄNDRING AVSER	DATUM	Sign.
<b>RELATIONSHANDLING</b>				
<b>STRÄNGNÄS ETAPP 2</b>				
FLÅDERN 6				
<b>ZBK</b>				
A	ZBK	ARKITEKT	08 518 179 00 / WWW.ZBKA.SE	
UPPDRAG NR	601	AD AV	LEIF BRODERSEN	
DATUM	2020-11-05	ANSVARIG	LEIF BRODERSEN	
PLANER				
SKALA	A3 - 1:100	NUMMER	A03	BET
	A3 - 50%			