


ENTREPLAN  
1:100

SKALA 1:100

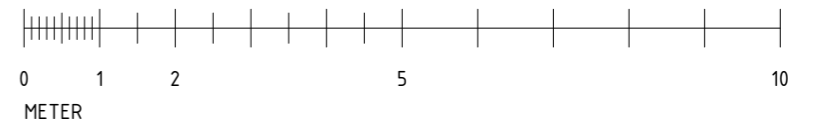

FÖRHANDSKOPIA 2020-02-27

STRÄNGNÄS ETAPP 2

PLAN RELATIONSHANDLING / SKALA: 1:100 / 2020-02-27

2BK ARKITEKTER / SWEDENBORGS GATAN 2 / 118 48 STOCKHOLM / + 46 8 518 179 00 / WWW.2BKA.SE