


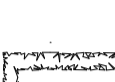


FÖRKLARINGAR

LÄNGD-/HÖJDMÅTT REDOVISAS I MILLIMETER OM INGET ANNAT ANGES. PLUSHÖJDER REDOVISAS I METER OM INGET ANNAT ANGES.

-  GRÄS
-  HÅRDGJORT GRUS
-  TÄT YTA
-  HÄCKAR


PARKERING ÄR GEMENSAM FÖR FLÄDERN 5 OCH 6. BERÄKNING PER BOA :

848m² + 1155m² = 2003m²
2,003 * 12 = 24 p-platser



FÖRESKRIFTER

HÄNVISNINGAR

- SITUATIONSPLAN A 01
- MARKPLAN A 02
- PLANER 1 A 03
- ENTRÉPLAN
- PLAN 1
- PLAN 2 (VINDSVÅNINGAR)
- TAKPLAN
- FASADER A 04
- SEKTIONER A3, B3 A 05
- CYKELFÖRRÅD/SOPOR A 06
- BOA, BTA, GRÖNYTA A 07

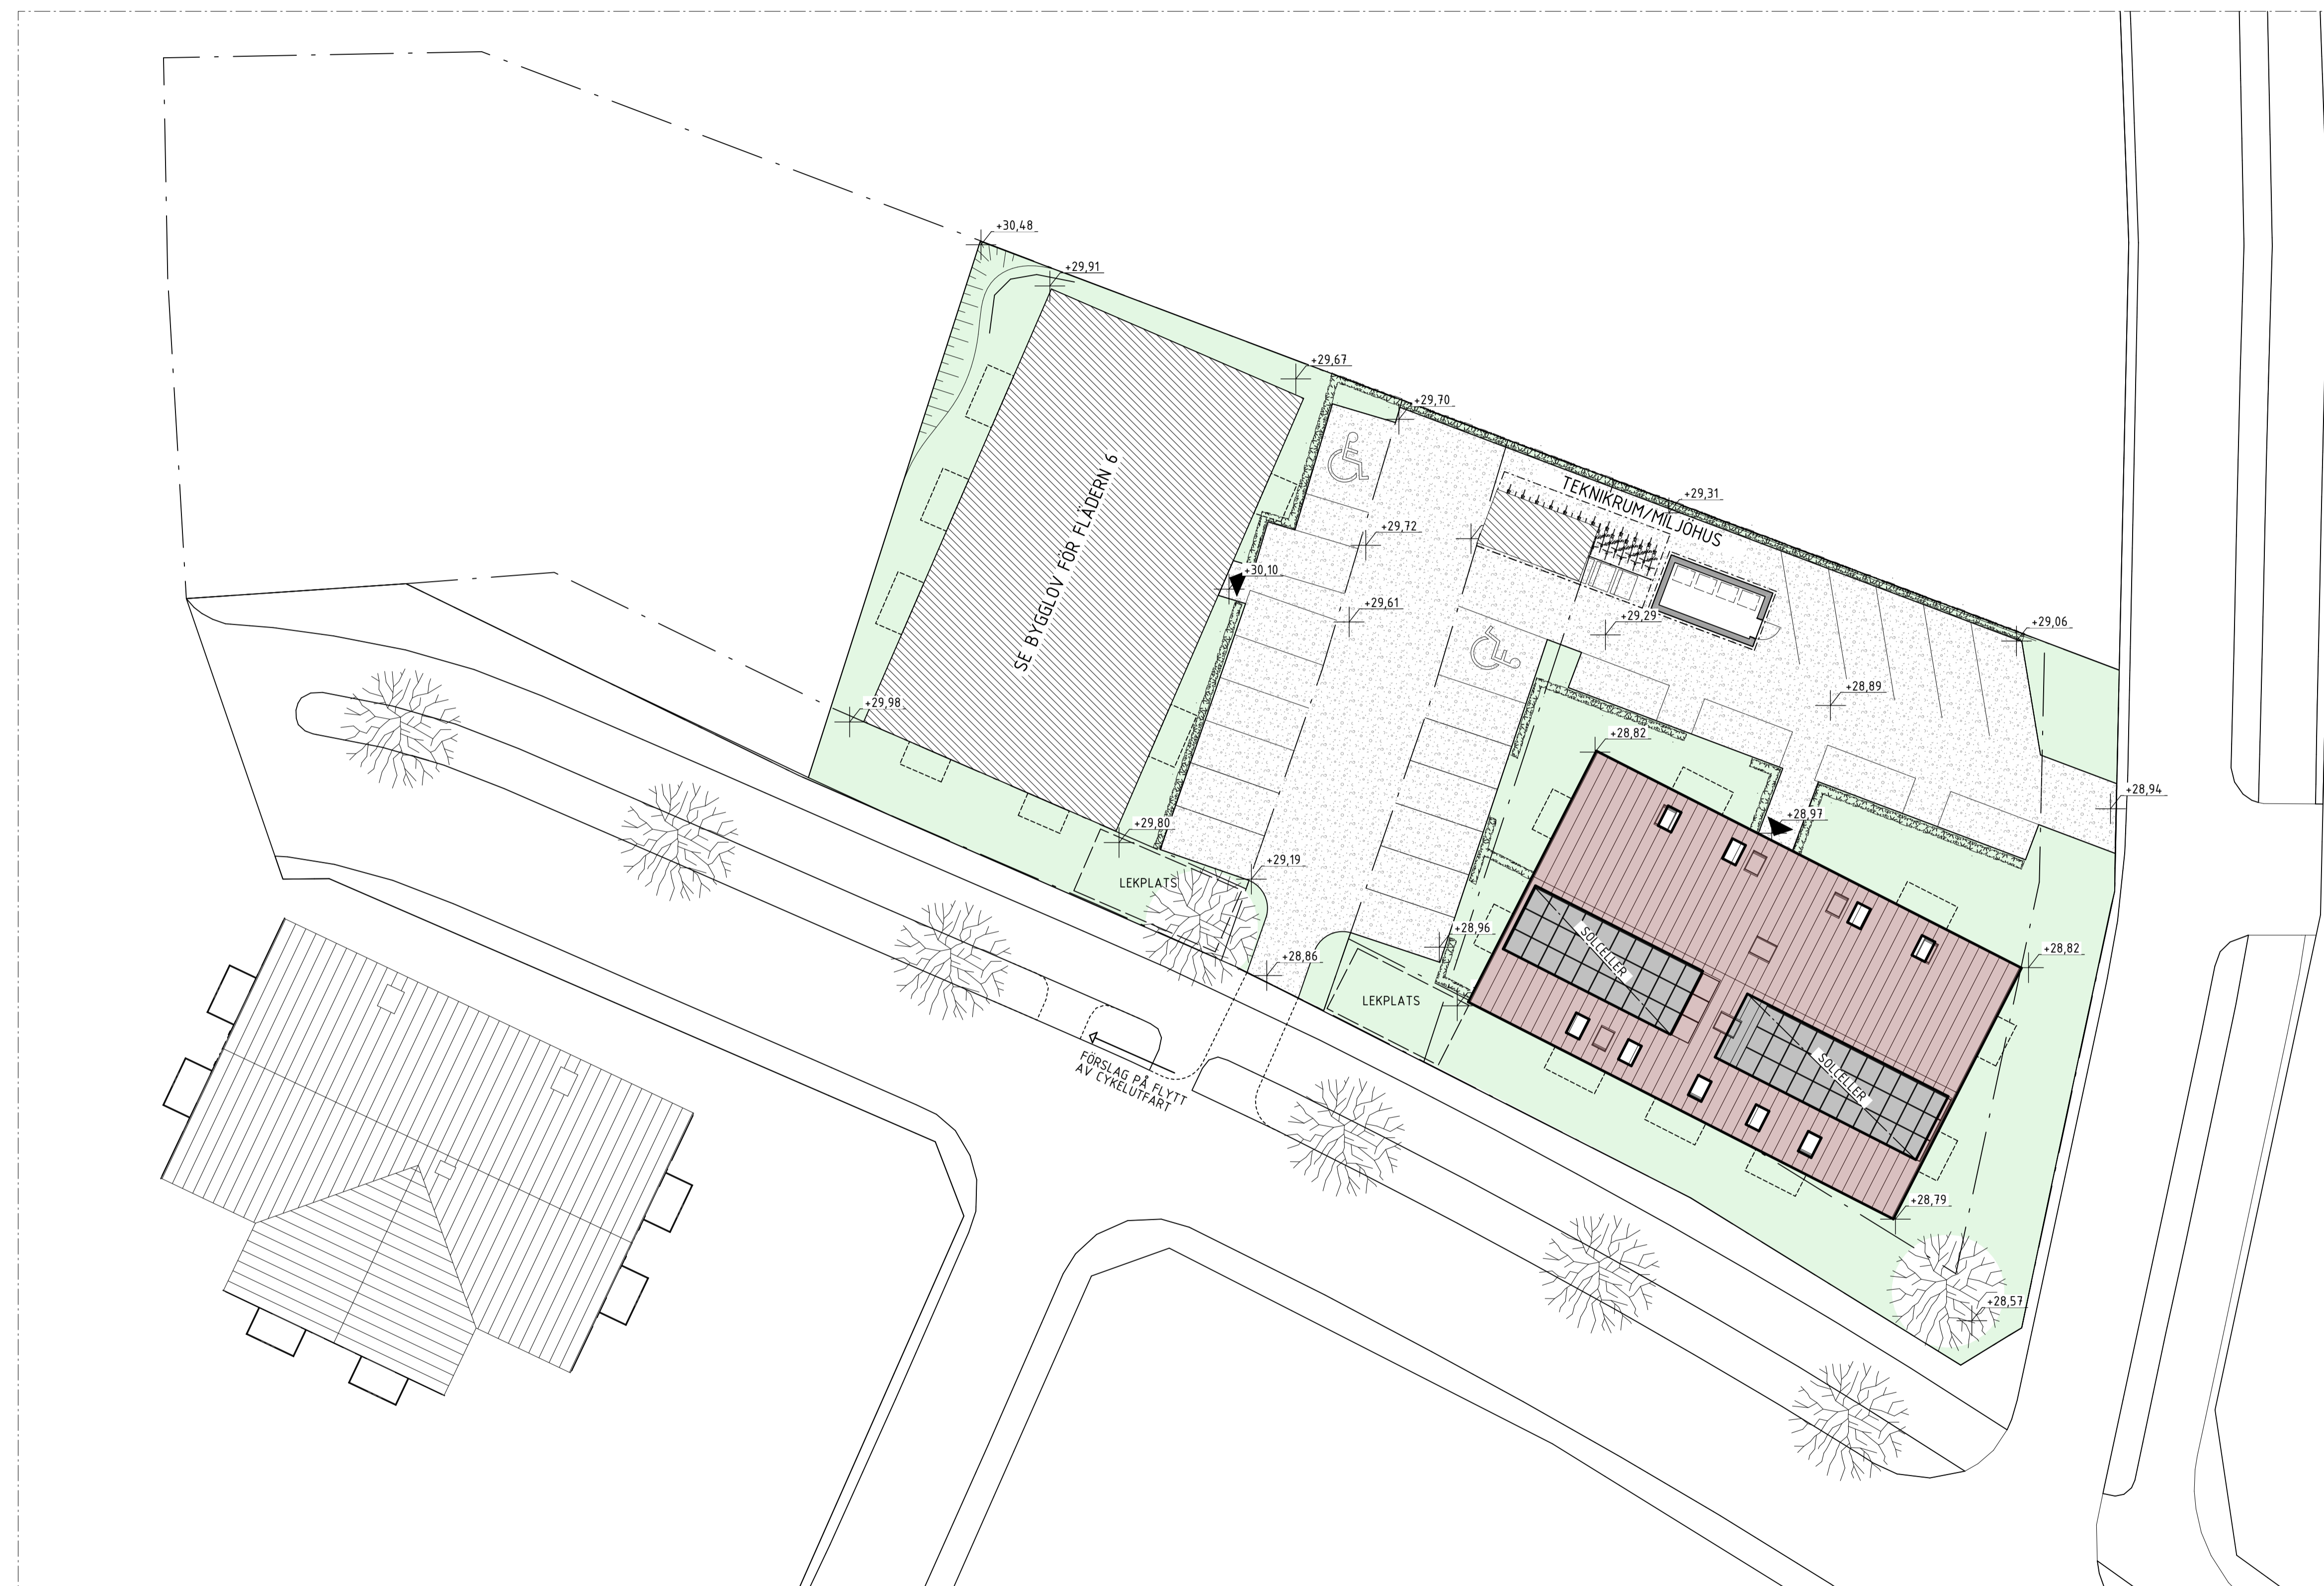

SKALA 1:200

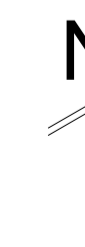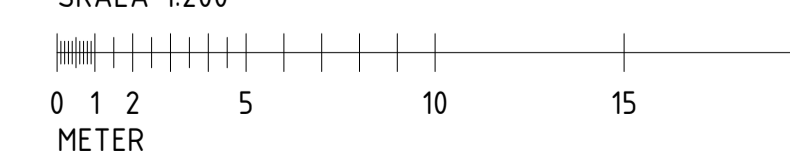

BET	ANT	ÄNDRING AVSER	DATUM	Sign.
-----	-----	---------------	-------	-------

RELATIONSHANDLING

STRÄNGNÄS ETAPP 2
FLÄDERN 5

ZBK

A	ZBK ARKITEKTER / + 08 518 179 00 / WWW.ZBK.A.SE		
UPPDRAG NR	601	RITAD AV	HANDLAGGARE
DATUM	2019-12-10	OL	Leif Brodersen
		ANSVARIG	Leif Brodersen

MARKPLAN

SKALA	NUMMER	BET
A1 - 1:200 A3 - 50%	A02	